

**PEMERINTAH KABUPATEN TORAJA UTARA
DINAS PEKERJAAN UMUM DAN TATA RUANG**

ASBUILT DRAWING

PAKET:

REHABILITASI JALAN BTL-PADARANGAN

TAHUN 2024


KONTRAKTOR PELAKSANA:

CV. TIMBANG JAYA

LEMBAR PENGESAHAN

PAKET: REHABILITASI JALAN BTL-PADARANGAN

DIPERIKSA OLEH
KONSULTAN PENGAWAS
CV. ARY PUTRA CONSULTANT

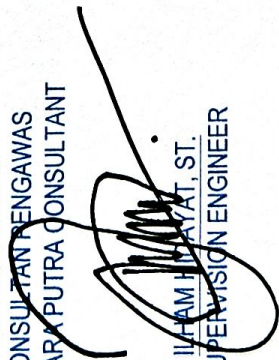

SUPERVISION ENGINEER

DIBUAT OLEH
KONTRAKTOR PELAKSANA
CV. TIMBANG-JAYA



ALVAN BULO MANGIRI
DIREKTUR

DISETUJUI OLEH,
PEJABAT PEMBUAT KOMITMEN (PPK)
DINAS PUTR KAB. TORAJA UTARA



IRWAN ST., MM.
NIP. 19850307 201101 1 008











DINAS PEKERJAAN UMUM
DAN TATA RUANG

REHABILITASI JALAN
DANA ALOKASI UMUM
2024

RUAS BAWAHLENG-
PADRANGAN

PEJABAT PEMBAHU SARAN (PEKS)
DINAS PUPR KAB. TIRUHA UTARA

KONSULTAN PENGAWAS
CV. RA PUTRA CONSULTANT

KONTRAKTOR
PT. TIMBANG JAYA

DRAFTER:

M. H. S. H. S.

JURAH LEMBAR

FILE AUTOCAD



GALIAN TANAH BIASA

DINAS PEKERJAAN UMUM
DAN TATA RUANG

REHABILITASI JALAN
DANA ALOKASI UMUM
2024

RUAS BATHUELENG -
PADARANGAN

DINAS PUPUK DAN KANDU UTARA
IRWAN S. AMM
NIP. 19850307 201101 1008


CV. AR-PUTRA CONSULTANT
SURYA PRATI ST
SUPERVISOR ENGINEER

CV. TUMBANG WA
ALYAN BULO MANGIRI
DIREKTUR

DRAFTER:

NO. LEMBAR
Jumlah Lembar

FILE AUTOCAD

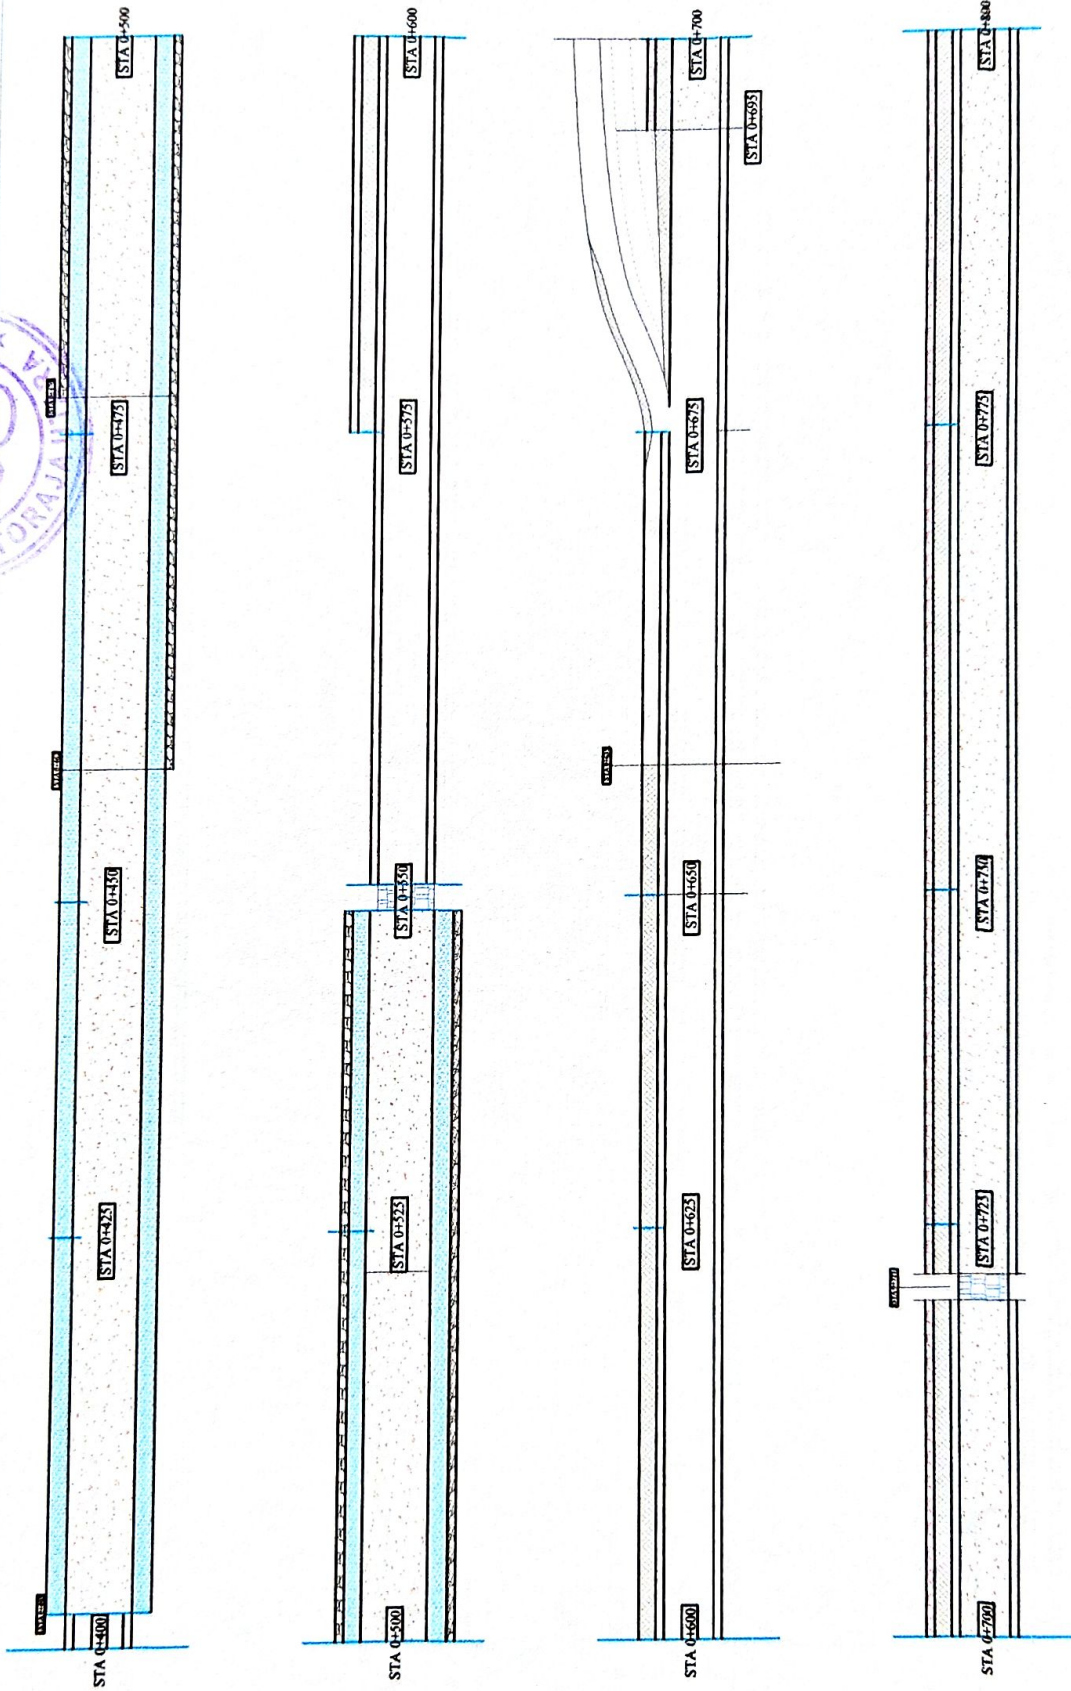

- GALIAN TANAH BIASA
- PASANGAN BATU
- BETON K-250
- PEK. GORONG GORONG

DINAS PERJAJAN UMUM
DAN TATA RUANG

REHABILITASI JALAN
DANA ALOKASI UMUM
2024

RUAS BATUJALELENG -
PADARANGAN

PELABAT PEMBAU/QUALITY CONTROL (PPK)
DINAS PUTRABATAS UTARA

KONSULTAN PENGAWAS
CV. APULTRA CONSULTANT

CV. TUBING JAYA

ALFRI BILLO MANGIRI
DIREKTUR

DPA FIER





MOJERAB

JUMLAH LEMBAR


IRJAY ST. AK
NIP. 194507711011008

IRJAY ST. SI
SUPERVISION ENGINEER

FILE AUTOCAD

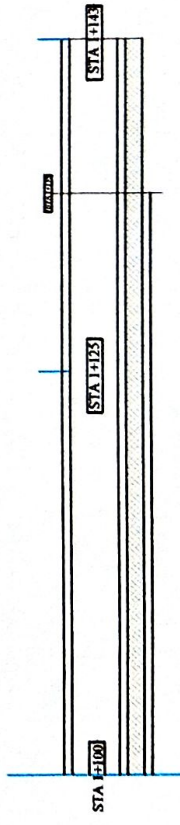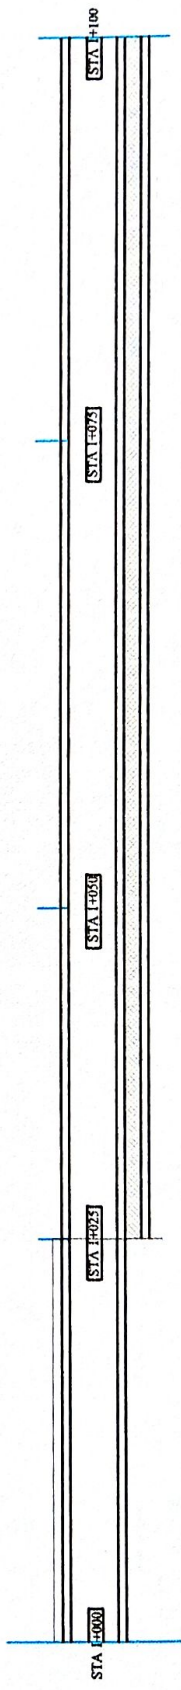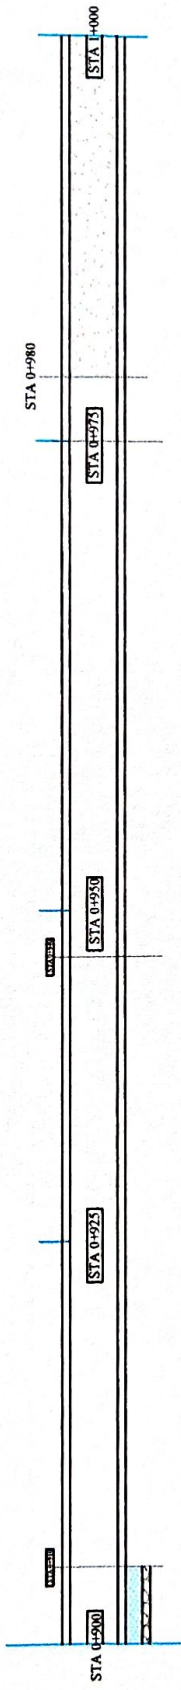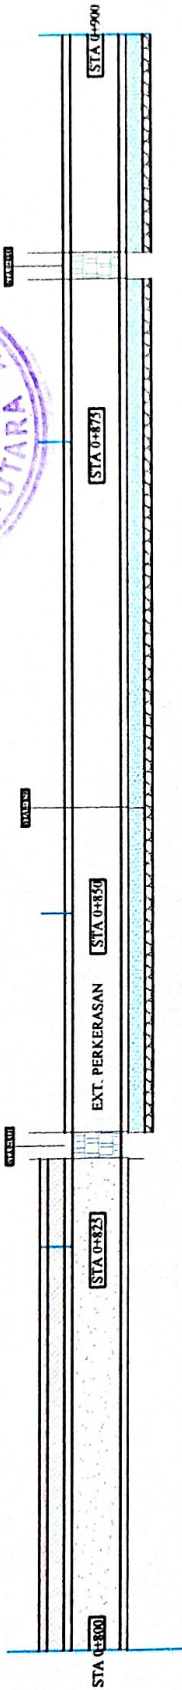


□ GALIAN TANAH BIASA □ PASANGAN BATU □ BETON K-250 □ PEK. GORDING GORDING □ PEK. GORDING KOTAK BERTULANG

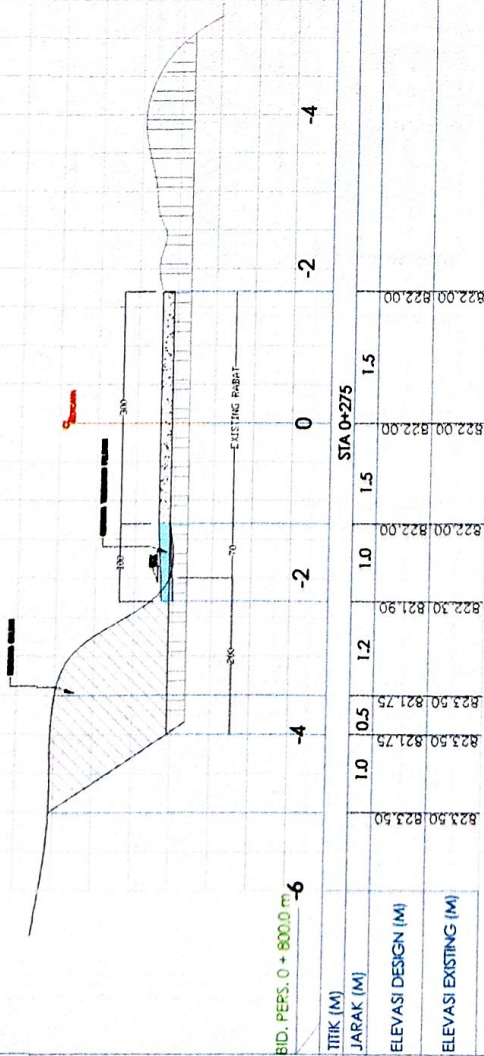


BID. PERS. 0 + 800,0 m

TITIK (M)	JARAK (M)	ELEVASI DESIGN (M)	ELEVASI EXISTING (M)
823.50	823.50	823.50	823.50
823.50	821.75	823.50	821.75
823.50	821.75	823.50	821.75
822.30	821.90	822.30	821.90
822.00	822.00	822.00	822.00
822.00	822.00	822.00	822.00
822.00	822.00	822.00	822.00

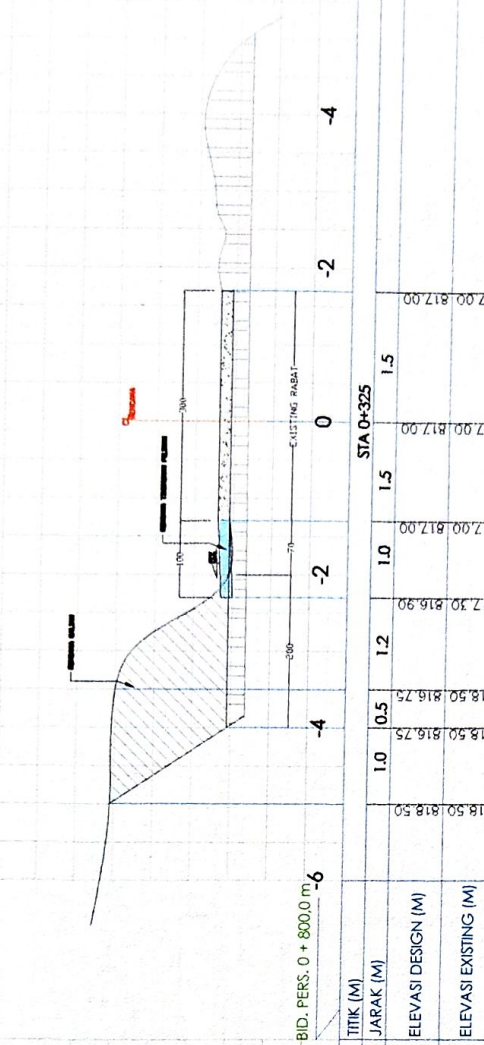


BID. PERS. 0 + 800,0 m

TITIK (M)	JARAK (M)	ELEVASI DESIGN (M)	ELEVASI EXISTING (M)
818.50	818.50	818.50	818.50
818.50	816.75	818.50	816.75
818.50	816.75	818.50	816.75
817.30	816.90	817.30	816.90
817.00	817.00	817.00	817.00
817.00	817.00	817.00	817.00
817.00	817.00	817.00	817.00

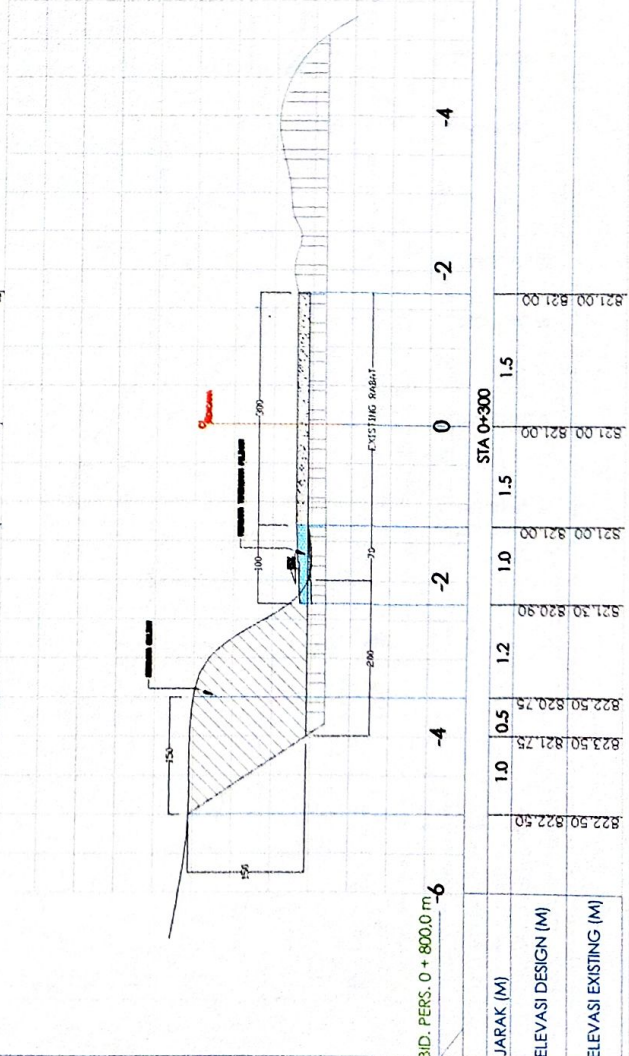

BID. PERS. 0 + 800,0 m

TITIK (M)	JARAK (M)	ELEVASI DESIGN (M)	ELEVASI EXISTING (M)
822.50	822.50	822.50	822.50
822.50	820.75	822.50	820.75
822.50	820.75	822.50	820.75
821.30	820.90	821.30	820.90
821.00	821.00	821.00	821.00
821.00	821.00	821.00	821.00
821.00	821.00	821.00	821.00

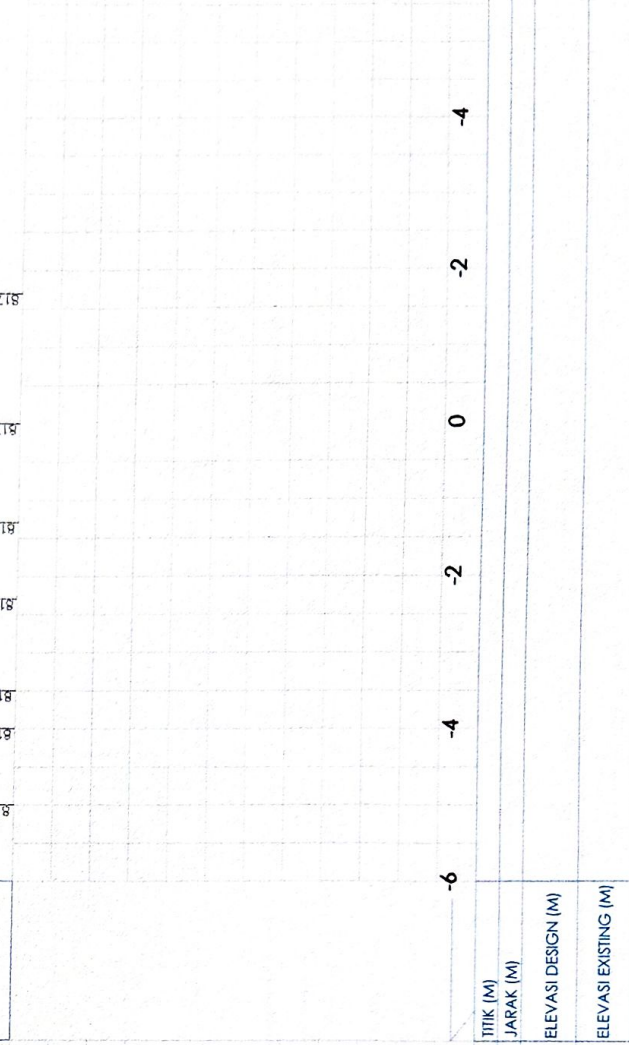

BID. PERS. 0 + 800,0 m

TITIK (M)	JARAK (M)	ELEVASI DESIGN (M)	ELEVASI EXISTING (M)

REHABILITASI JALAN DANA ALOKASI UMUM 2024

DINAS PERKERJAAN UMUM DAN TATA RUANG

RUAS BATUJELENG - PADARANGAN

PELAYAN PEMBUATAN KONTAK (PKK) DINAS PUTRABE. TORAJA UTARA

KONSULTAN PENGAWAS CV. ANA UTARA CONSULTANT

KONTAKTOR PEKERJAAN CIVIL MANGKUP


AL FIAN BOI DIRECTUR

AL Hidayat, ST. SURVISION ENGINEER

NO LEMBAR


JUMLAH LEMBAR

FILE AUTOCAD

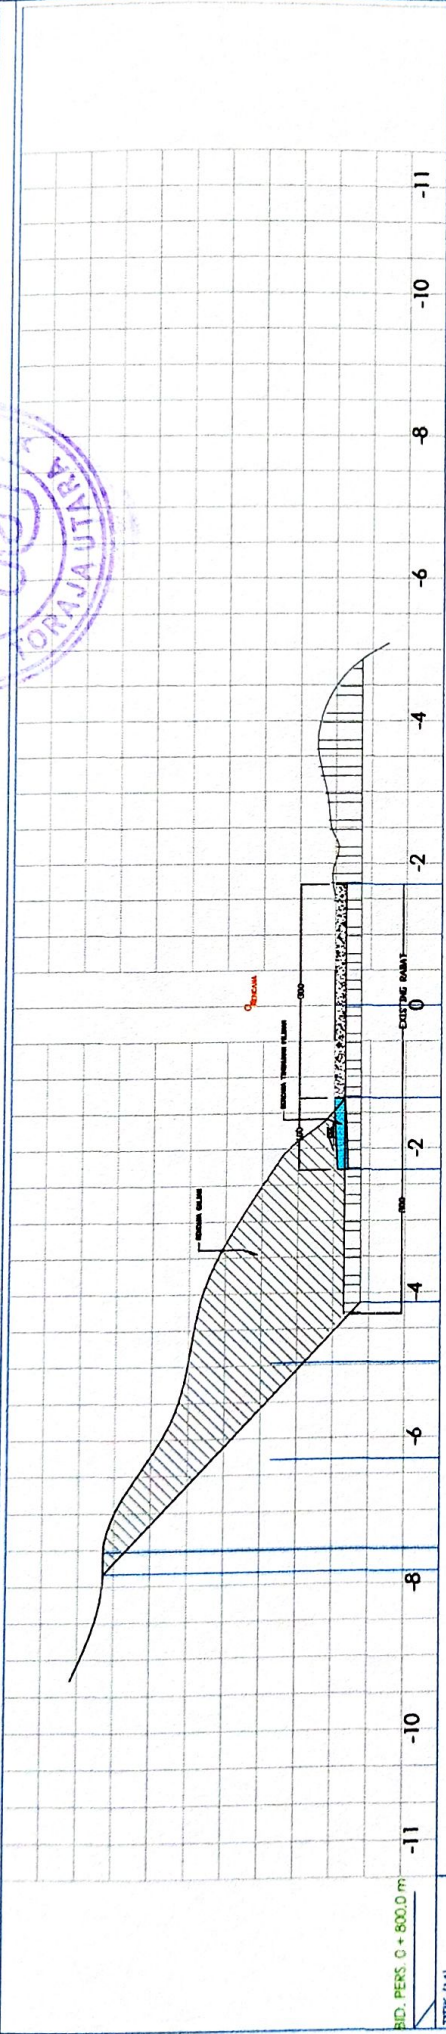

BID. PERS. 0 + 800,0 m

TITIK (M)	JARAK (M)	ELEVASI DESIGN (M)	ELEVASI EXISTING (M)
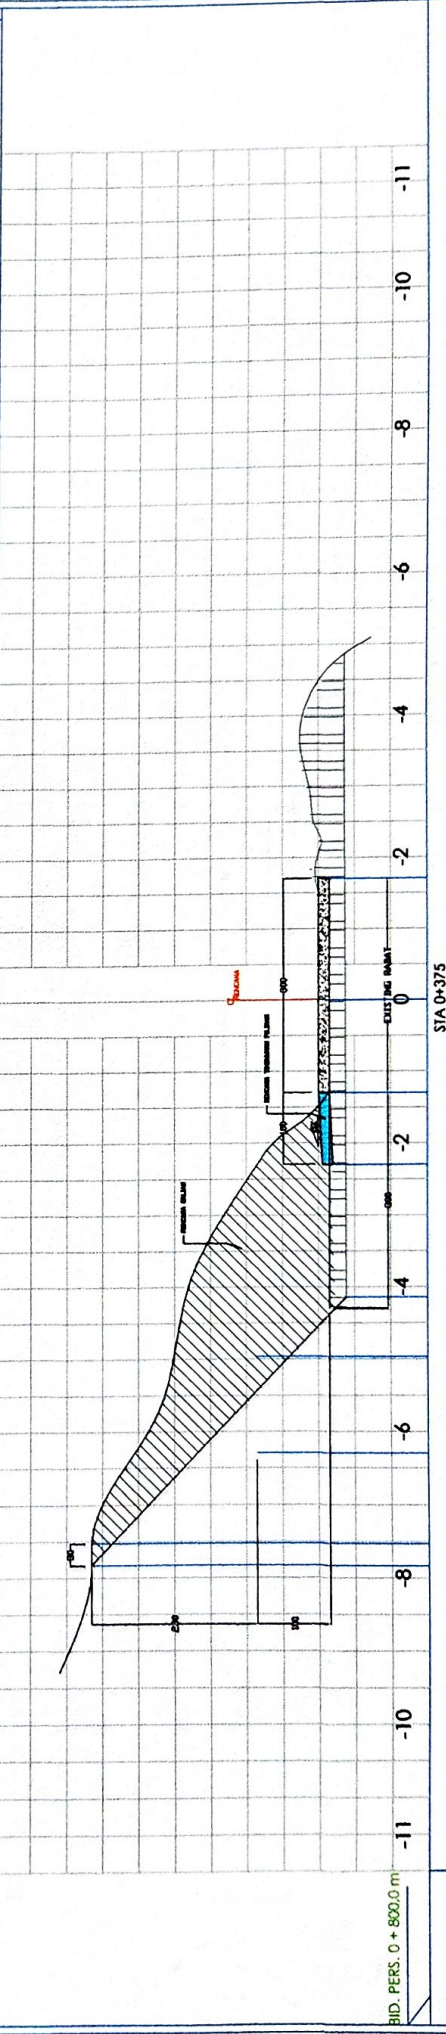

BID. PERS. 0 + 800,0 m

TITIK (M)	JARAK (M)	ELEVASI DESIGN (M)	ELEVASI EXISTING (M)
REHABILITASI JALAN DANA ALOKASI UMUM 2024

DINAS PEKERJAAN UMUM DAN TATA RUANG

RUAS BATUHELING - PADARANGAN


PEMBAYARAN DARI APBN (PPK) DINAS PUTRAB. TORAJA UTARA

KONSULTAN PENGAWAS CV. APPARA CONSULTANT

NO. LEMBAR: 10
Jumlah Lembar: 10


DRAFTER: [Signature]
DIREKTUR: [Signature]

FILE: A1172240

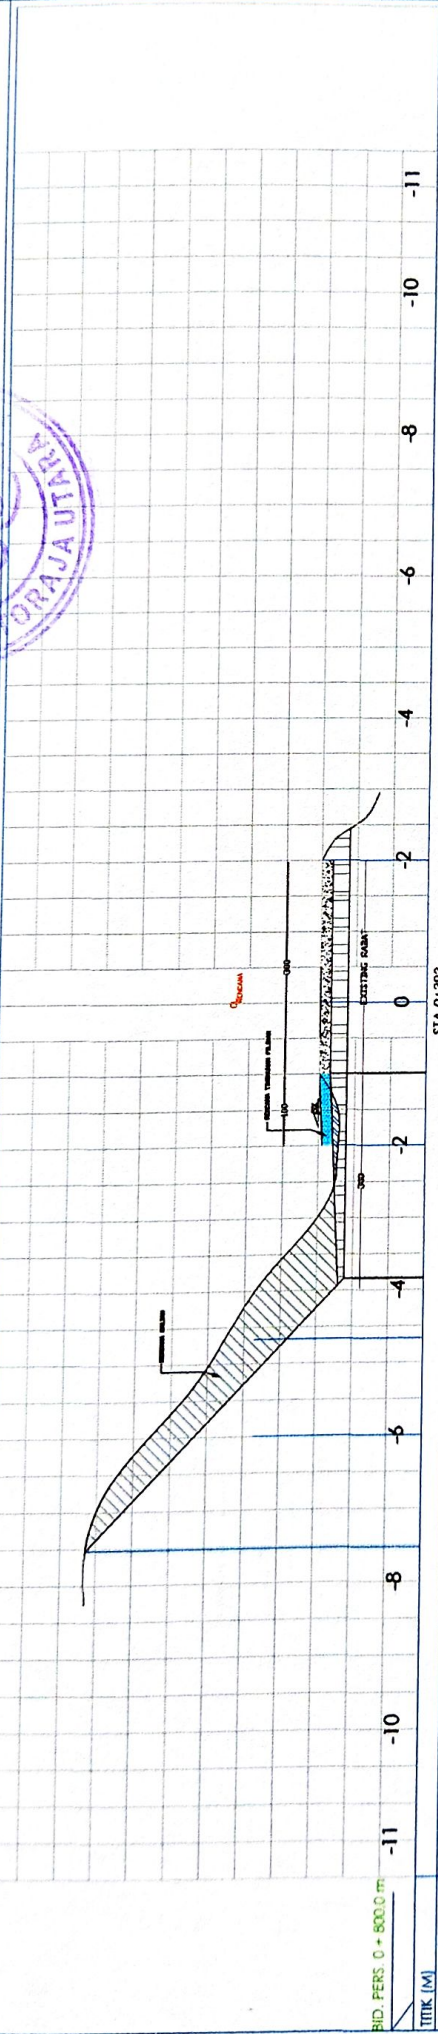



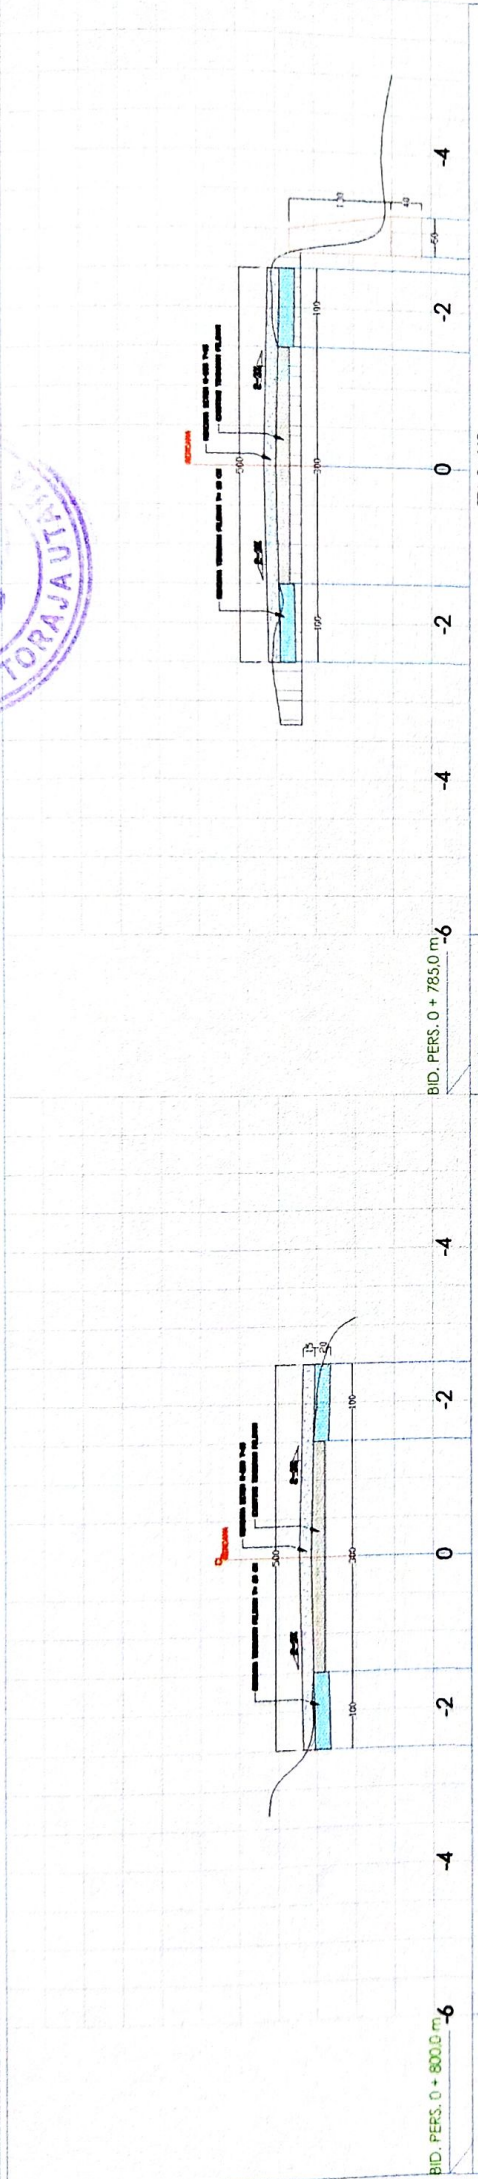









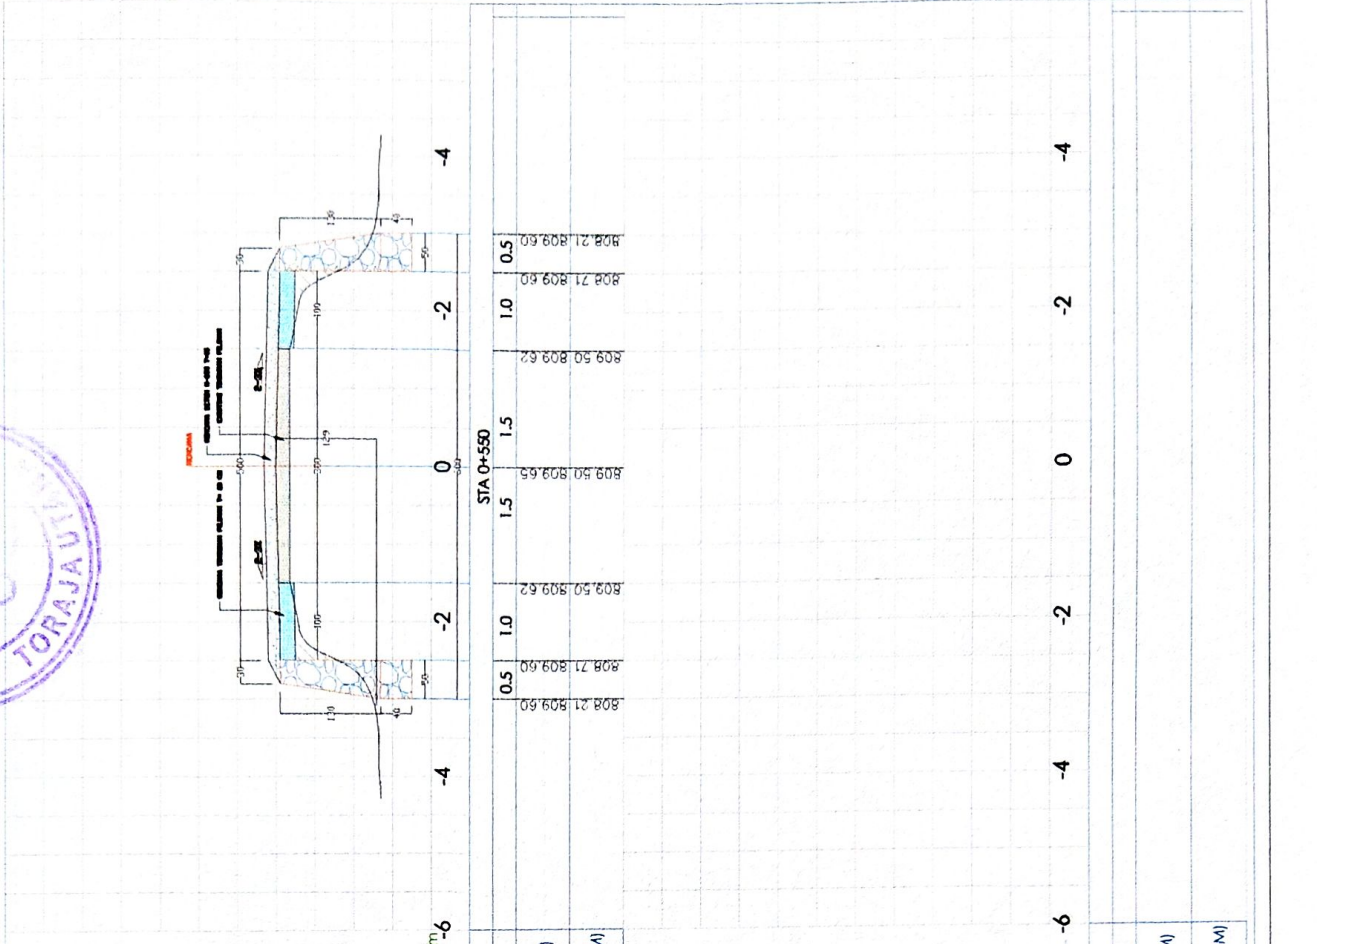




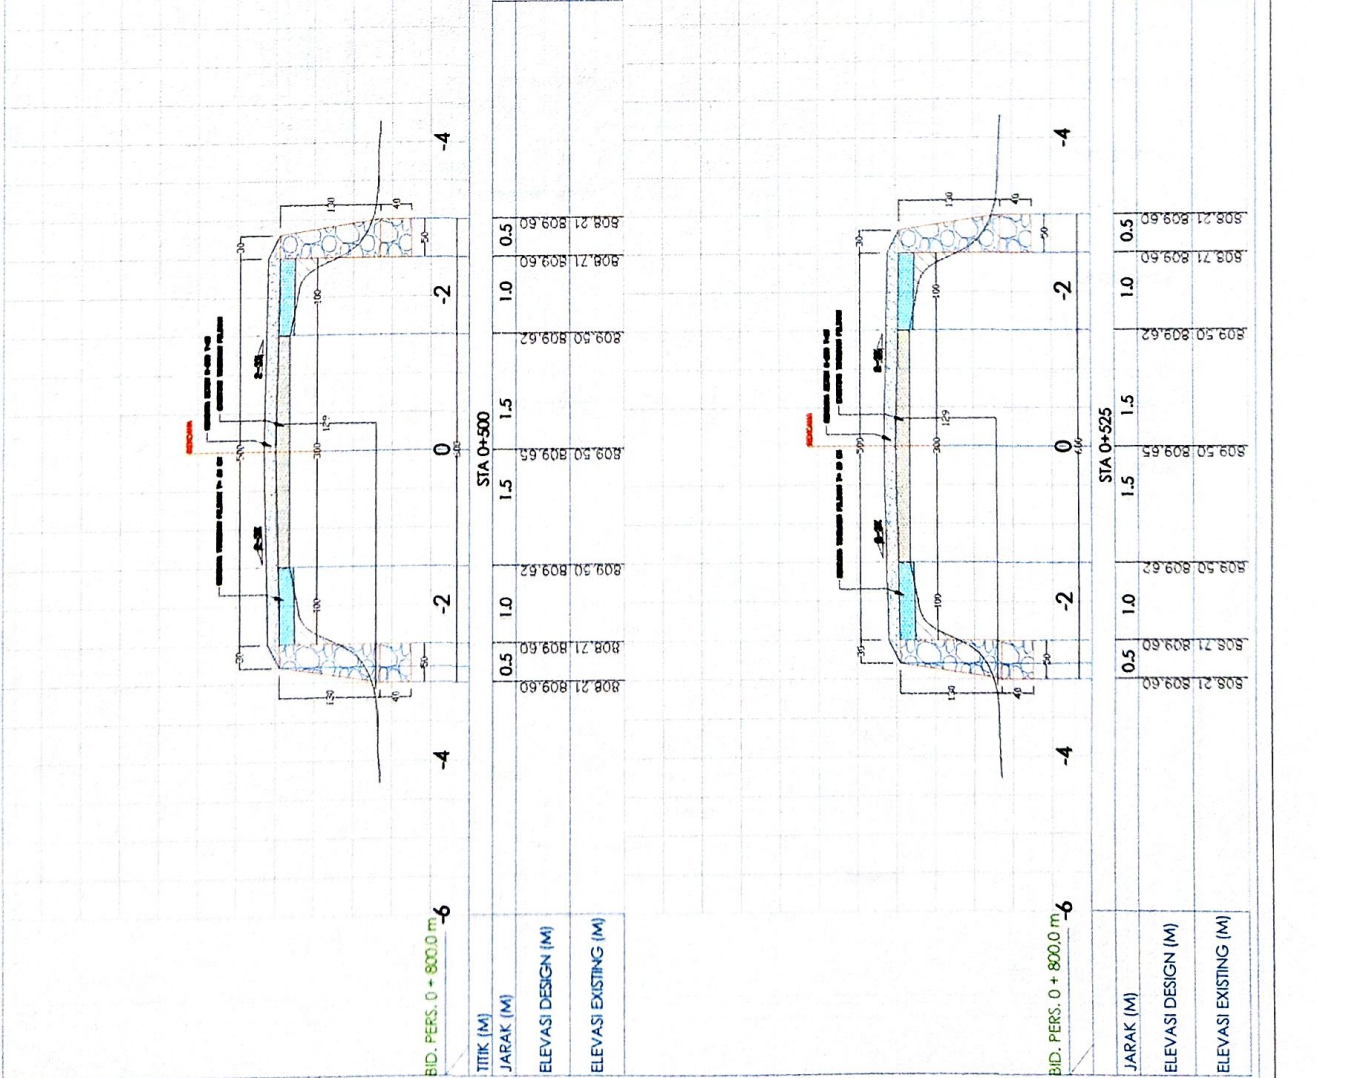




REHABILITASI JALAN DANA ALOKASI UMUM 2024	MENGETAPUJ: PEMANGKAT KAWASAN (PPK) DINAS PUPPTAB (DPA) SURABAYA	DIPERIKSA OLEH: KONSULTAN PENGAWAS CV. APARUTRA CONSULTANT	DIBUAT OLEH: KORPORASI PELAKSANA CV. TIMBANG LAYA	SUPERVISOR: ALFAN W. LOMANGIR DIREKTUR	NAMA GAMBAR: NO. LEMBAR: JUMLAH LEMBAR:	SKALA: FILE AUTOCAD:
DINAS PEREKLEJAAN UMUM DAN TATA RUANG	IRWAN S. AMI NIP. 19870711011008	ALFAN W. LOMANGIR S. T. SUPERVISION ENGINEER	ALFAN W. LOMANGIR DIREKTUR			

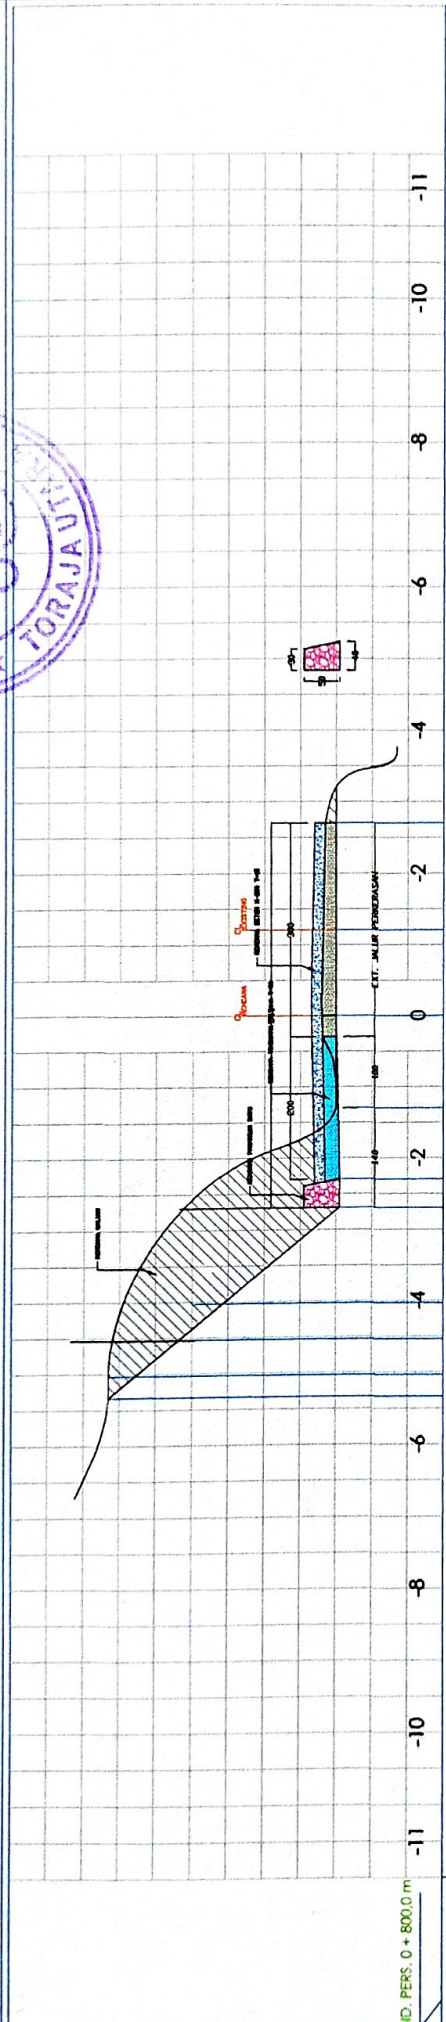



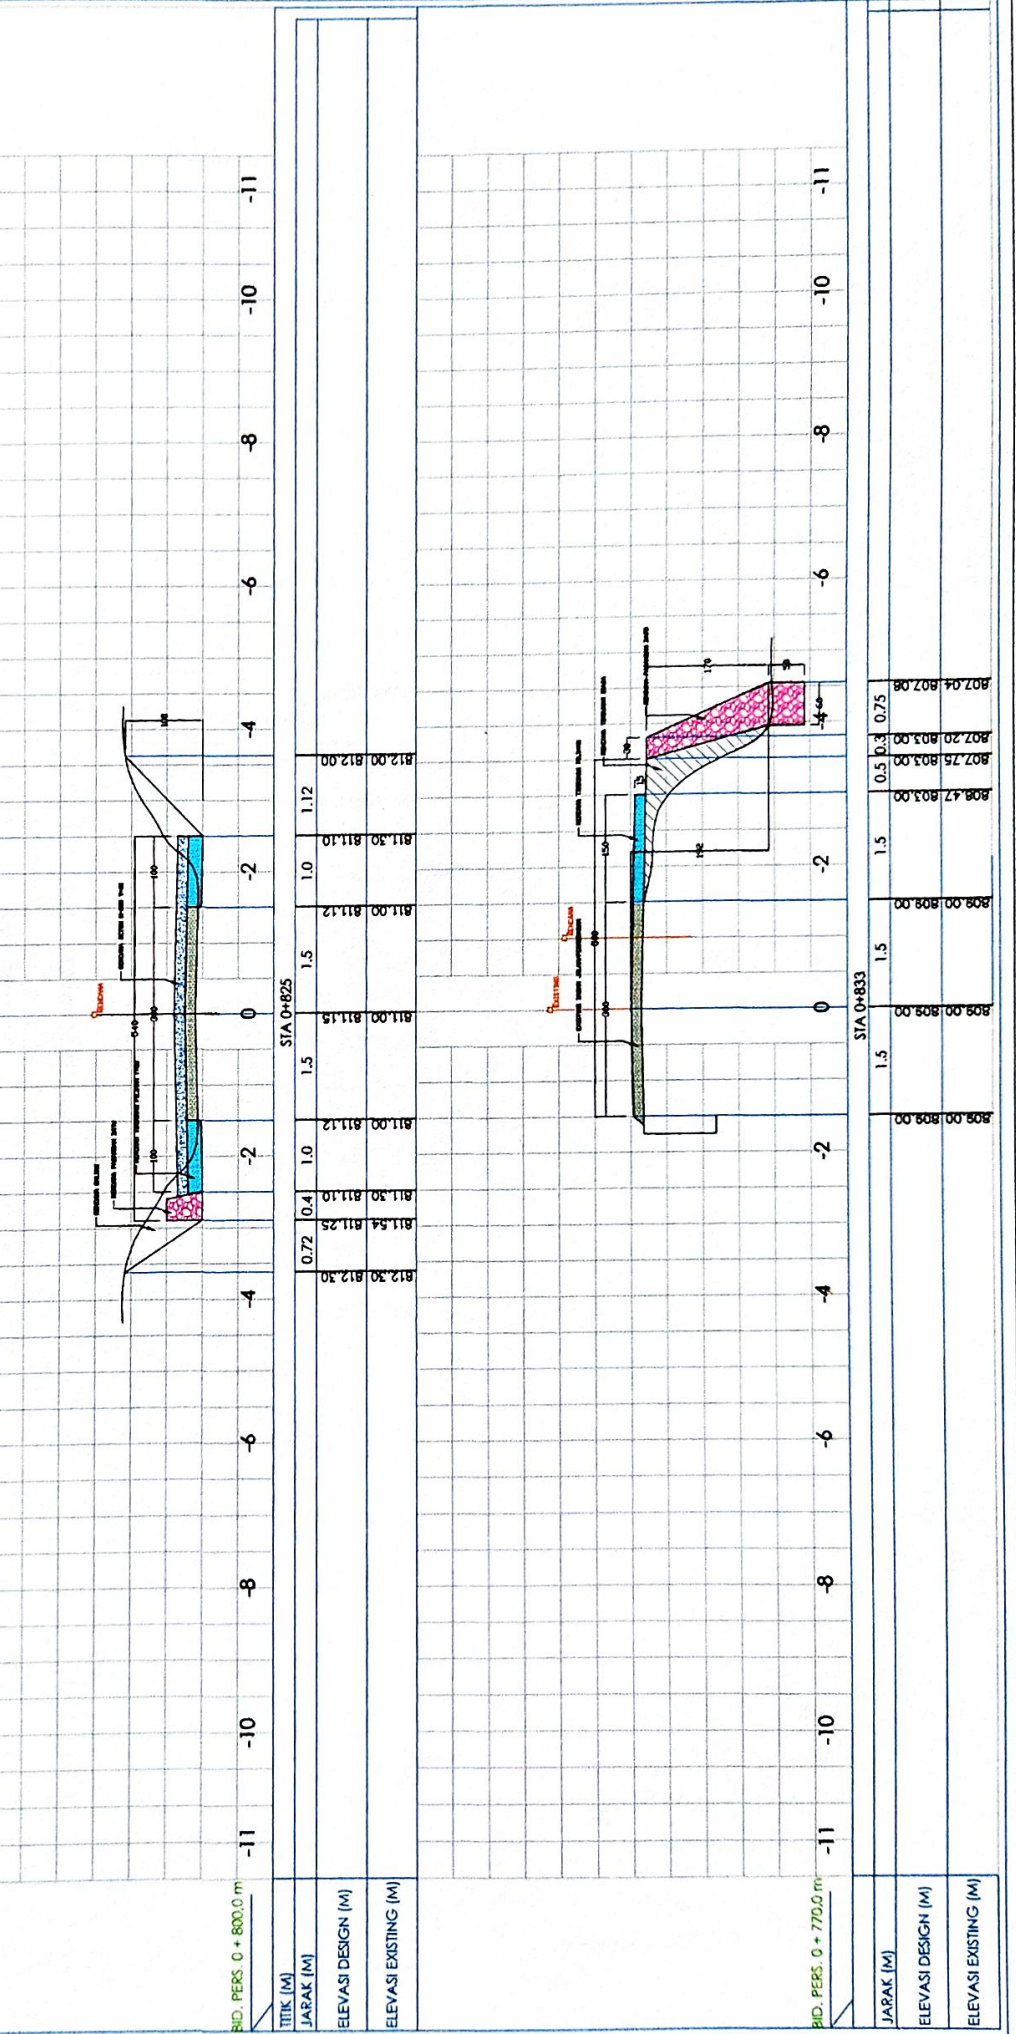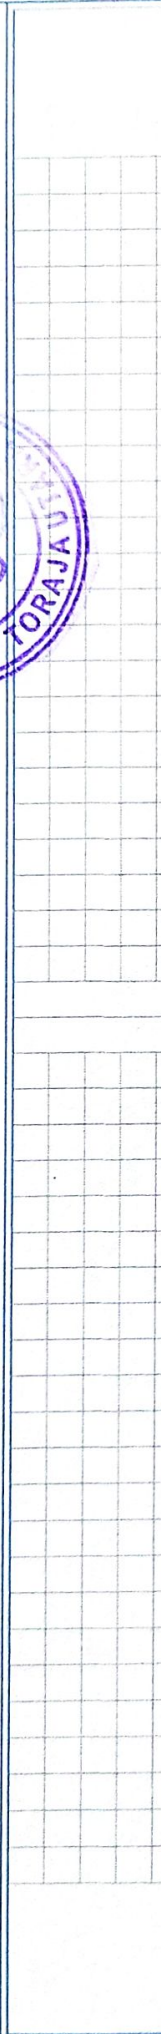

STATION	ELEVASI EXISTING (M)	ELEVASI DESAIN (M)	JABAK (M)
809.00	809.00	809.00	0
809.00	809.00	809.00	0
809.00	809.00	809.00	0
808.47	803.00	803.00	0.47
807.75	803.00	803.00	0.75
807.20	803.00	803.00	0.20
807.04	807.08	807.08	0

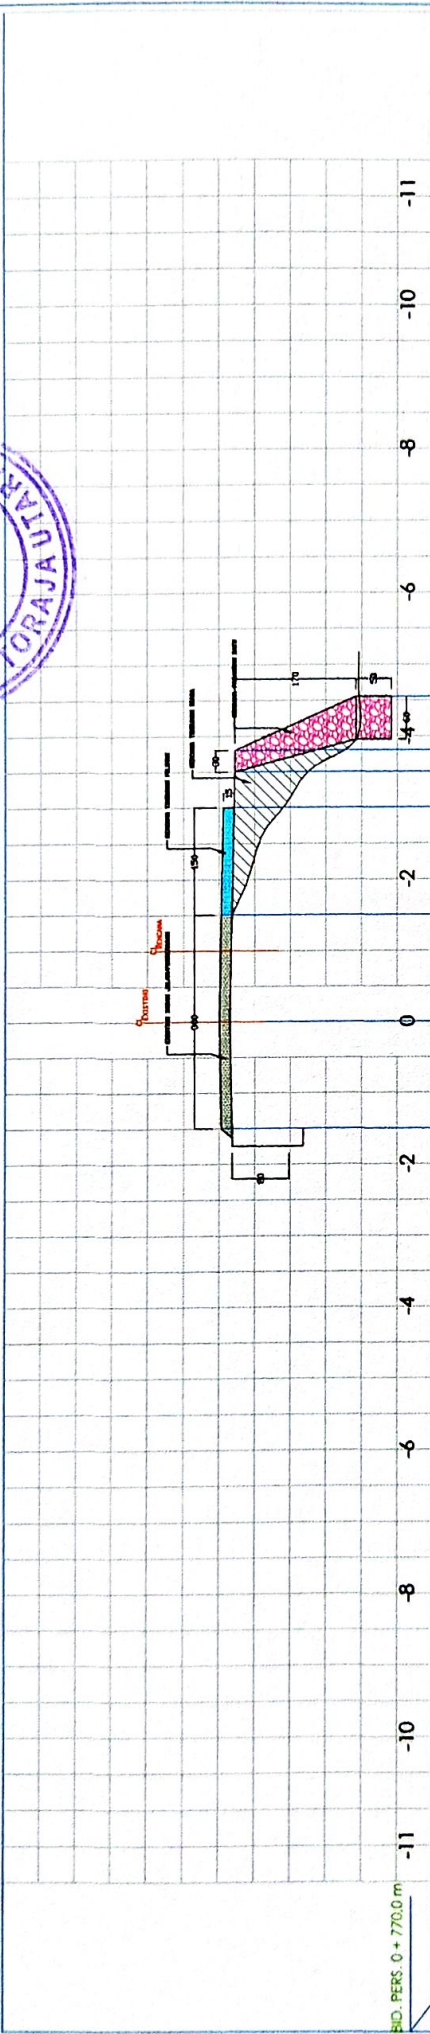


TIK (M)	1.5	1.5	1.5	1.5	0.5	0.3	0.75							
BID. PEKS. 0 + 770.0 m	-11	-10	-8	-6	-4	-2	0	2	4	6	8	10	11	
JARAK (M)	STA 0+850													
ELEVASI DESIGN (M)	809.00	809.00	809.00	809.00	809.00	809.00	809.40	803.00	807.75	803.00	807.20	803.00	807.04	807.08
ELEVASI EXISTING (M)	809.00	809.00	809.00	809.00	809.00	809.00	809.40	803.00	807.75	803.00	807.20	803.00	807.04	807.08

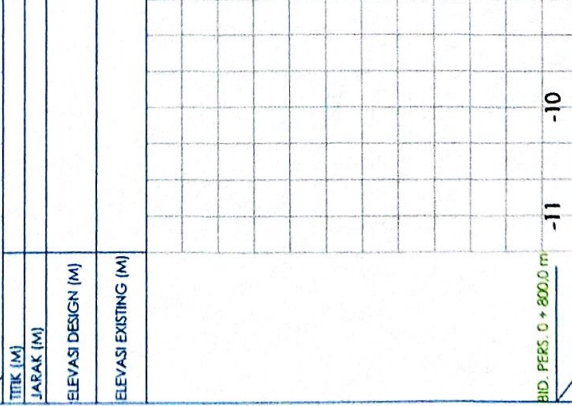



DINAS PEREJAJAN UMUM DAN TATA RUANG	REHABILITASI JALAN DANA ALOKASI UMUM 2024	NAMA RUMAH: RUMAH BATUHELLENG - PADARANGAN	MENGINTAHUI	DIPERIKSA OLEH:	DIBUAT OLEH:	SURVEKOR	SKALA
			PEJABAT PEMBINAAN DAN PENYELANGGIAN DINAS PUTRABAB. TRIAJA UTARA	KONSULTAN PERENCANAAN DAN KONSULTAN CV. ARUPUTRA CONSULTANT	KONTRAKTOR PELAKSANA CV. TIMBUNG JAYA		
IRWAN SUDHANA, NIP. 198407171011008			L. S. ADAYAT, ST. SURVEYISION ENGINEER	AFAN BULUMANGIRI, DIREKTUR	DRAFTER:		JUMLAH LEMBAR
FILE AUTOCAD							

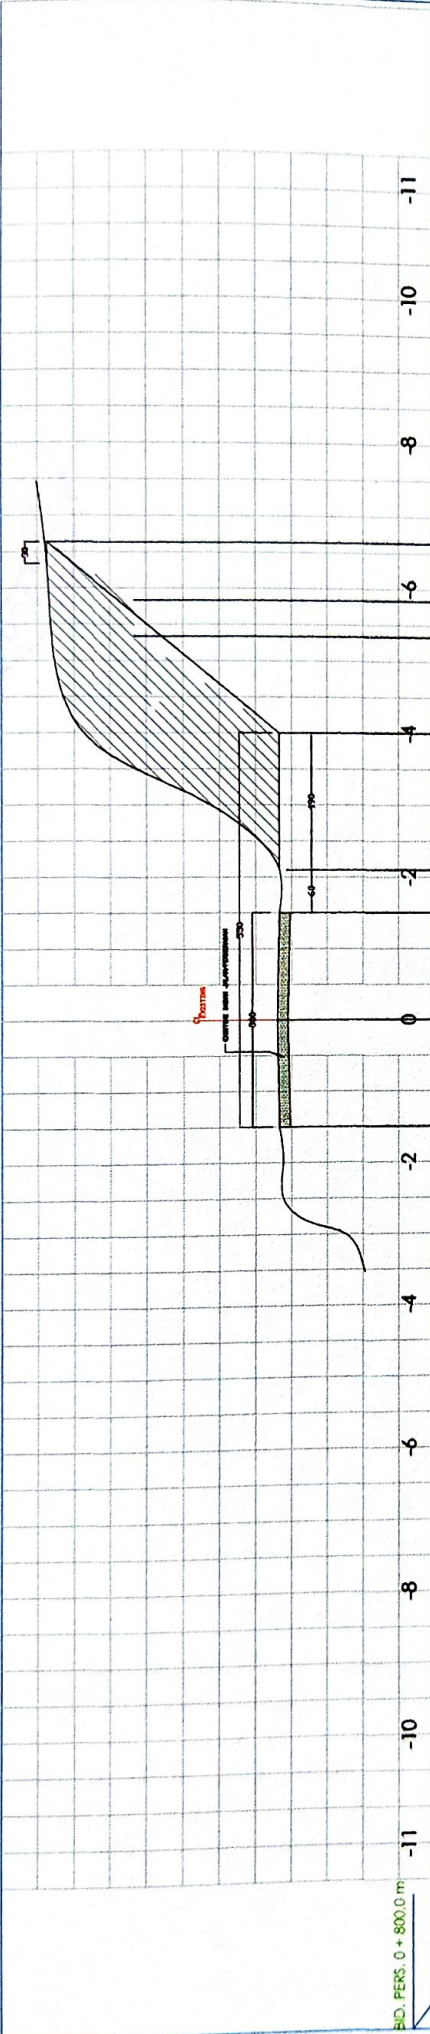

ELEVASI EXISTING (M)	822.00	822.00	822.00	822.00	824.70	825.14	825.14	824.00	825.20	825.20	825.20

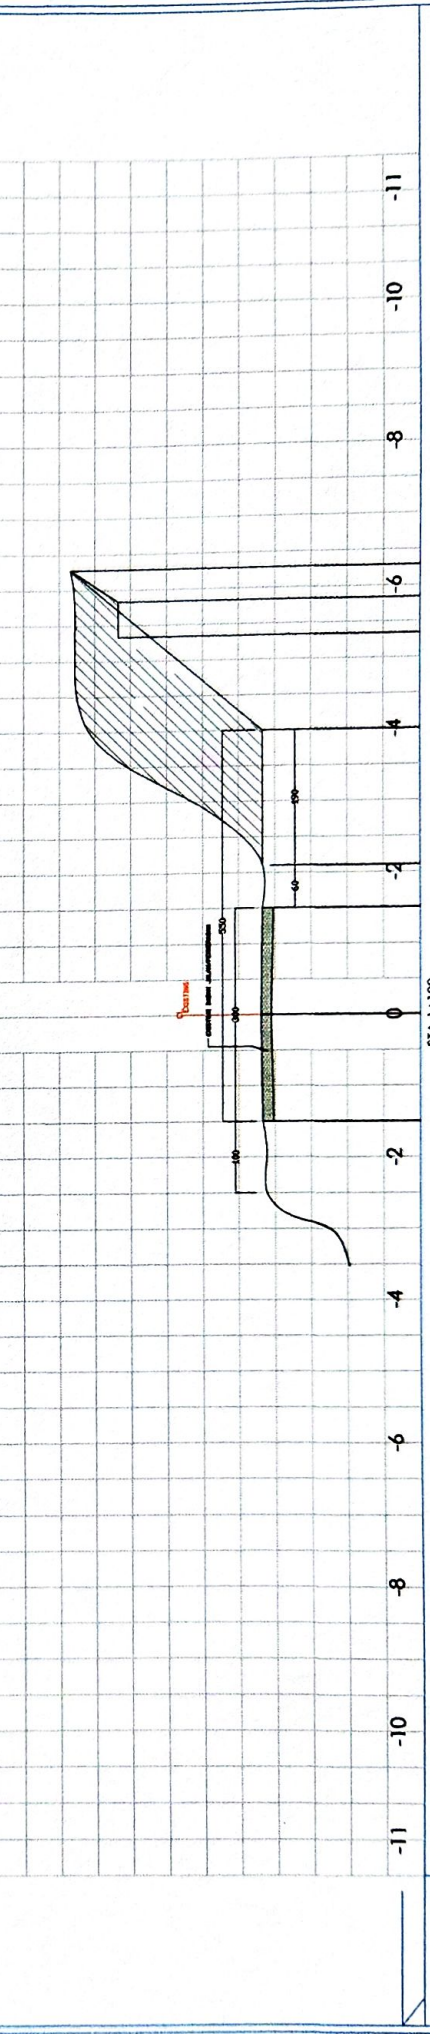


DINAS PEKERJAAN UMUM DAN TATA RUANG

REHABILITASI JALAN DAN ALOKASI UMUM 2024


RUAS BATUBELING - PADAPANGAN

PELABAT PERUBAH (GANTI) (PPK) DINAS PUTR (KORPORASI) UTARA
 IRWAN S. AM
 NIP. 198003272011008


KONSULTAN PENGAWAS
 CV. ARA BANGSA CONSULTANT
 SUPRIYAT, ST
 SUPERVISION ENGINEER

KONTRAKTOR PELAKSANA
 CV. TIMBANG NYA
 ALAN PRATMAN GIRI
 DIREKTUR

NO. LEMBAR
 JUMLAH LEMBAR
 DRAFTER
 FILE AUTOCAD

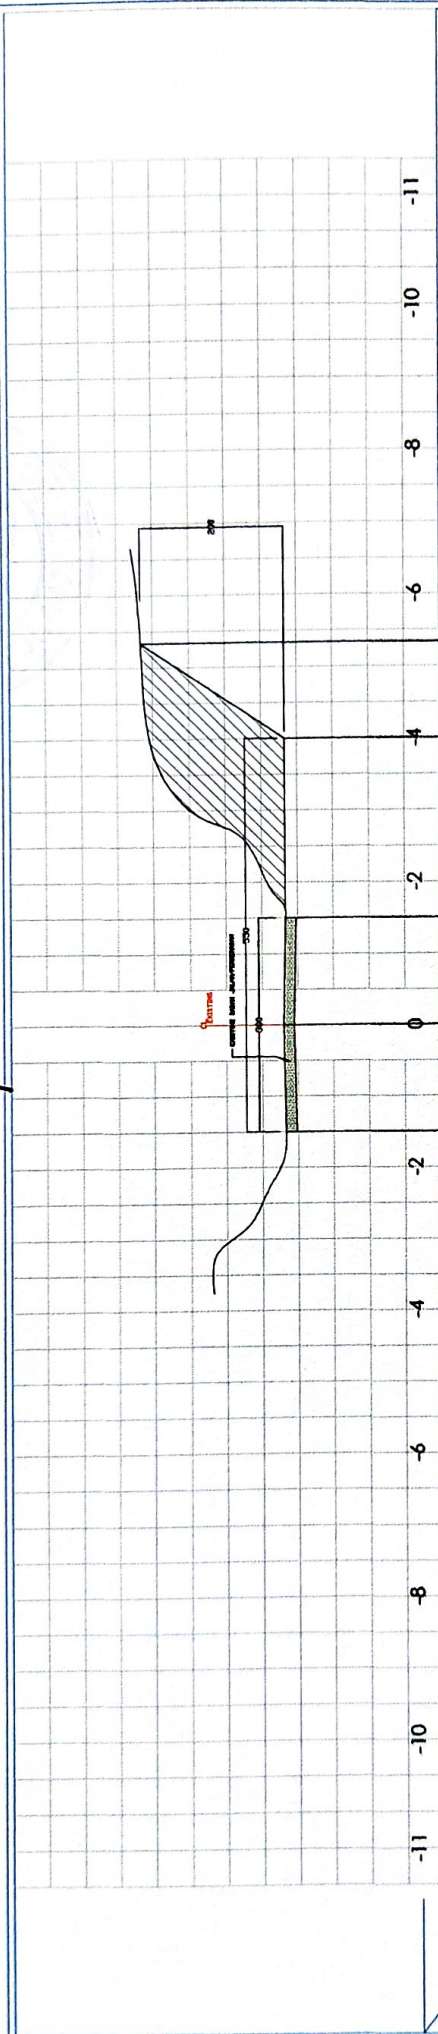


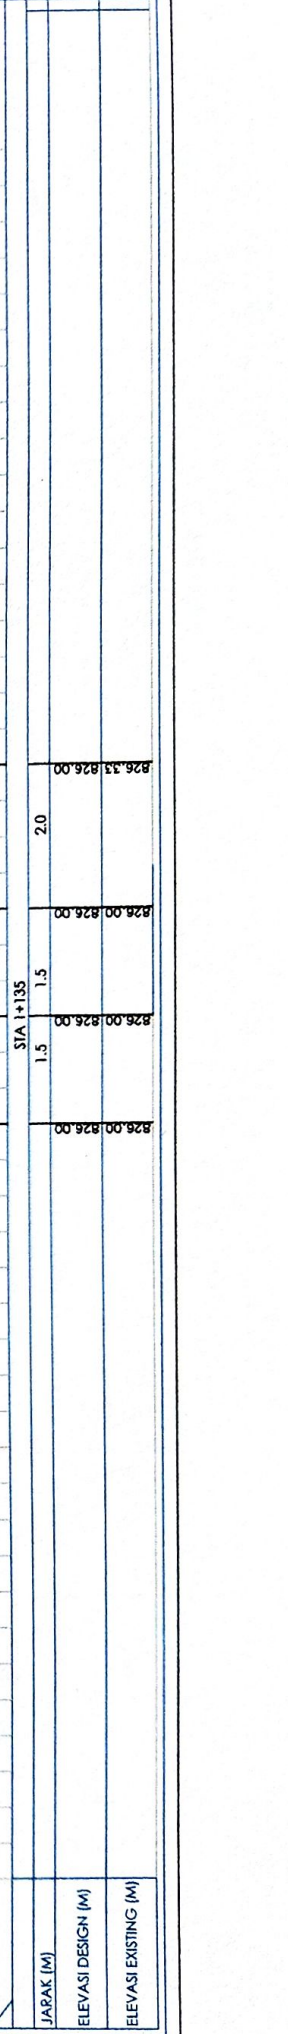


